Derzeit rechtswirksamer FNP

mit Darstellung des Änderungsbereichs

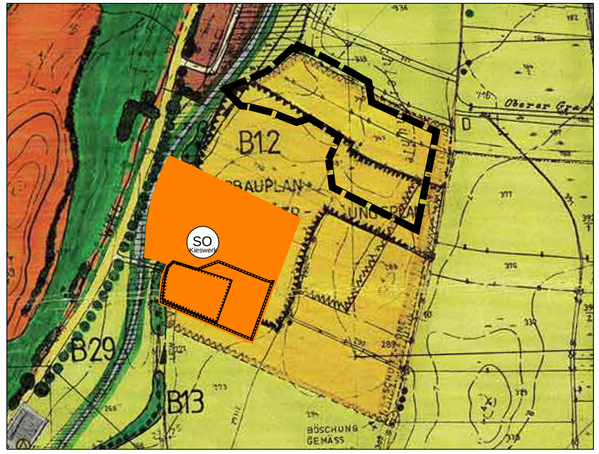

21. Änderung

Planzeichen Bestandsplan

- Bereich der 21. Änderung des Flächennutzungsplanes
- SO Kieswerk — Sonstiges Sondergebiet Zweckbestimmung "Kieswerk"
- Fläche für Kiesabbau
- Fläche für Aufschüttungen / Auffüllungen

Darüber hinaus gelten die Planzeichen des rechtswirksamen Flächennutzungsplanes.

Planzeichen Änderungsbereich

- Bereich der 21. Änderung des Flächennutzungsplanes
- SO Solar — Sonstiges Sondergebiet Zweckbestimmung "Solar"

NORD

Maßstab 1 : 5000
Geltungsbereich ca. 3,28 ha

Verfahrensvermerke

1. Der Gemeinderat hat in der Sitzung vom 20.02.2024 die 21. Änderung des Flächennutzungsplanes beschlossen. Der Änderungsbeschluss wurde am 09.08.2024 ortsüblich bekannt gemacht.

2. Die frühzeitige Öffentlichkeitsbeteiligung gemäß § 3 Abs. 1 BauGB und die Beteiligung der Behörden und sonstigen Träger öffentlicher Belange gemäß § 4 Abs. 1 BauGB zum Vorentwurf i.d.F. vom 20.02.2024 fand in der Zeit vom 12.08.2024 bis 19.09.2024 statt.

3. Die öffentliche Auslegung gemäß § 3 Abs. 2 BauGB und die Beteiligung der Behörden und sonstigen Träger öffentlicher Belange gemäß § 4 Abs. 2 BauGB zum Entwurf i.d.F. vom __.__.2024 fand in der Zeit vom __.__.2024 bis __.__.2024 statt.

4. Die Gemeinde Altenstadt hat mit Beschluss des Gemeinderates in der Sitzung vom __.__.____ die 21. Änderung des Flächennutzungsplanes i.d.F. vom __.__.____ festgestellt.

   Altenstadt, den .....

   .....

   Siegel — Andreas Kögl, Erster Bürgermeister

5. Das Landratsamt Weilheim-Schongau hat die 21. Änderung des Flächennutzungsplanes in der Fassung vom __.__.____ mit Bescheid vom __.__.____, AZ: _____, gemäß § 6 BauGB genehmigt.

   Weilheim, den .....

   .....

   Siegel — (Unterschrift)

6. Ausgefertigt:

   Altenstadt, den .....

   .....

   Siegel — Andreas Kögl, Erster Bürgermeister

7. Die Erteilung der Genehmigung der 21. Änderung des Flächennutzungsplanes wurde am __.__.____ gemäß § 6 Abs. 5 BauGB ortsüblich bekannt gemacht. Die 21. Änderung des Flächennutzungsplanes ist damit wirksam.

   Altenstadt, den .....

   .....

   Siegel — Andreas Kögl, Erster Bürgermeister

Gemeinde Altenstadt

21. Änderung des Flächennutzungsplanes für ein Sonstiges Sondergebiet mit der Zweckbestimmung "Solar"
auf den Flurstücken 339, 340 und 341 der Gemarkung Schwabniederhofen und 281 (TF) der Gemarkung Altenstadt

Entwurf — in der Fassung vom 12.11.2024

Übersicht

Quelle: Geobasisdaten - Landesamt für Digitalisierung, Breitband und Vermessung 2024 - Maßstab 1 : 25.000

Gemeinde Altenstadt
Marienplatz 2
86972 Altenstadt

Planungsbüro Löcherer + Ryll

Ernst Löcherer
Landschaftsarchitekt
Forststraße 16a
87662 Osterzell

Ing.-Büro Ryll GmbH
Dipl. Ing. (FH) Walter Ryll
Beethovenstraße 5
89297 Roggenburg